



PLANTA BAIXA TÉRREO

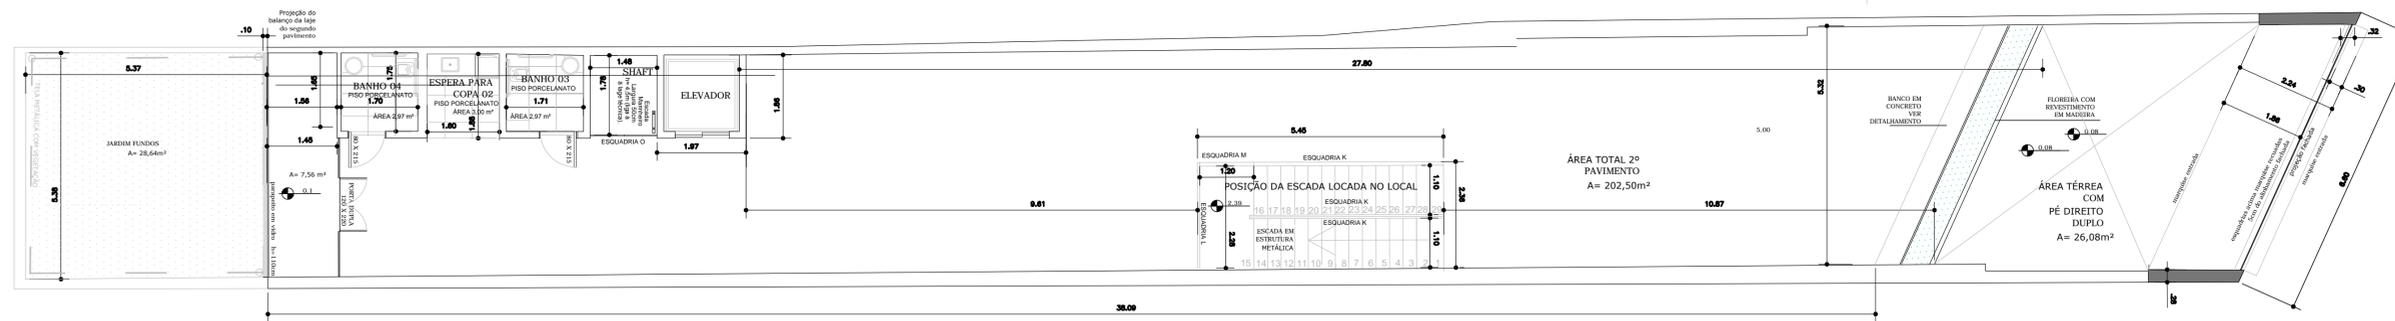

PLANTA BAIXA SEGUNDO PAVIMENTO

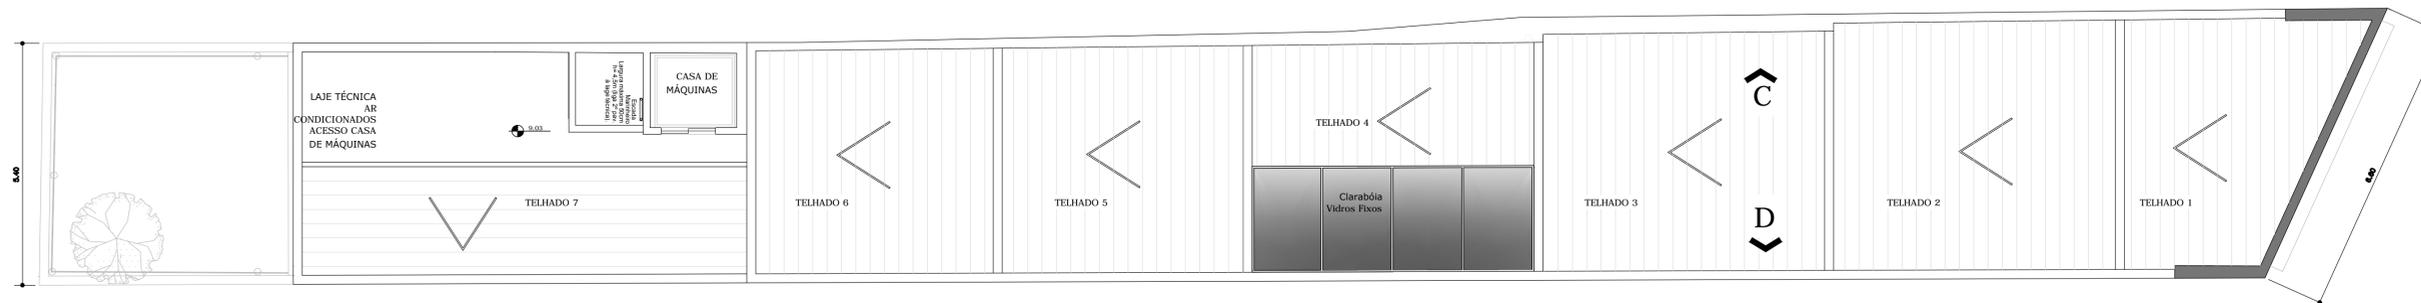

PLANTA BAIXA COBERTURA

R09 - Medições AS BUILT no térreo - clarabóia na cobertura

ARQ INTERIORES DESIGN M.A.D.
 ARGUMENTAÇÃO E URBANISMO
 MÓVEIS OBRA
 PAISAGISMO E JARDIM

PROJETO ARQUITETÔNICO

Proprietário: ANDREA LEWGOY
 Projeto: ARQ. ADRIANE BEDIN CAU A-49969-2
 ARQ. DANIEL BOLSON CAU 116413-9
 ARQ. MARIELEN DE COSTA CAU A-49997-8
 Local: AVENIDA OSVALDO ARANHA, 1118 - POA - RS

Prédio Comercial
 Assunto: PLANTAS BAIXAS
 Escala: 1/75
 Prancha: 02

Data: Julho/2015
 Colaboração:
 Desenho:
 Área:

Rua Fernando Machado, 506 Fone: 51. 3224.6625 Porto Alegre - RS